
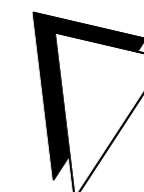


**Zeppelinstraße 3**

**1.OG rechts**

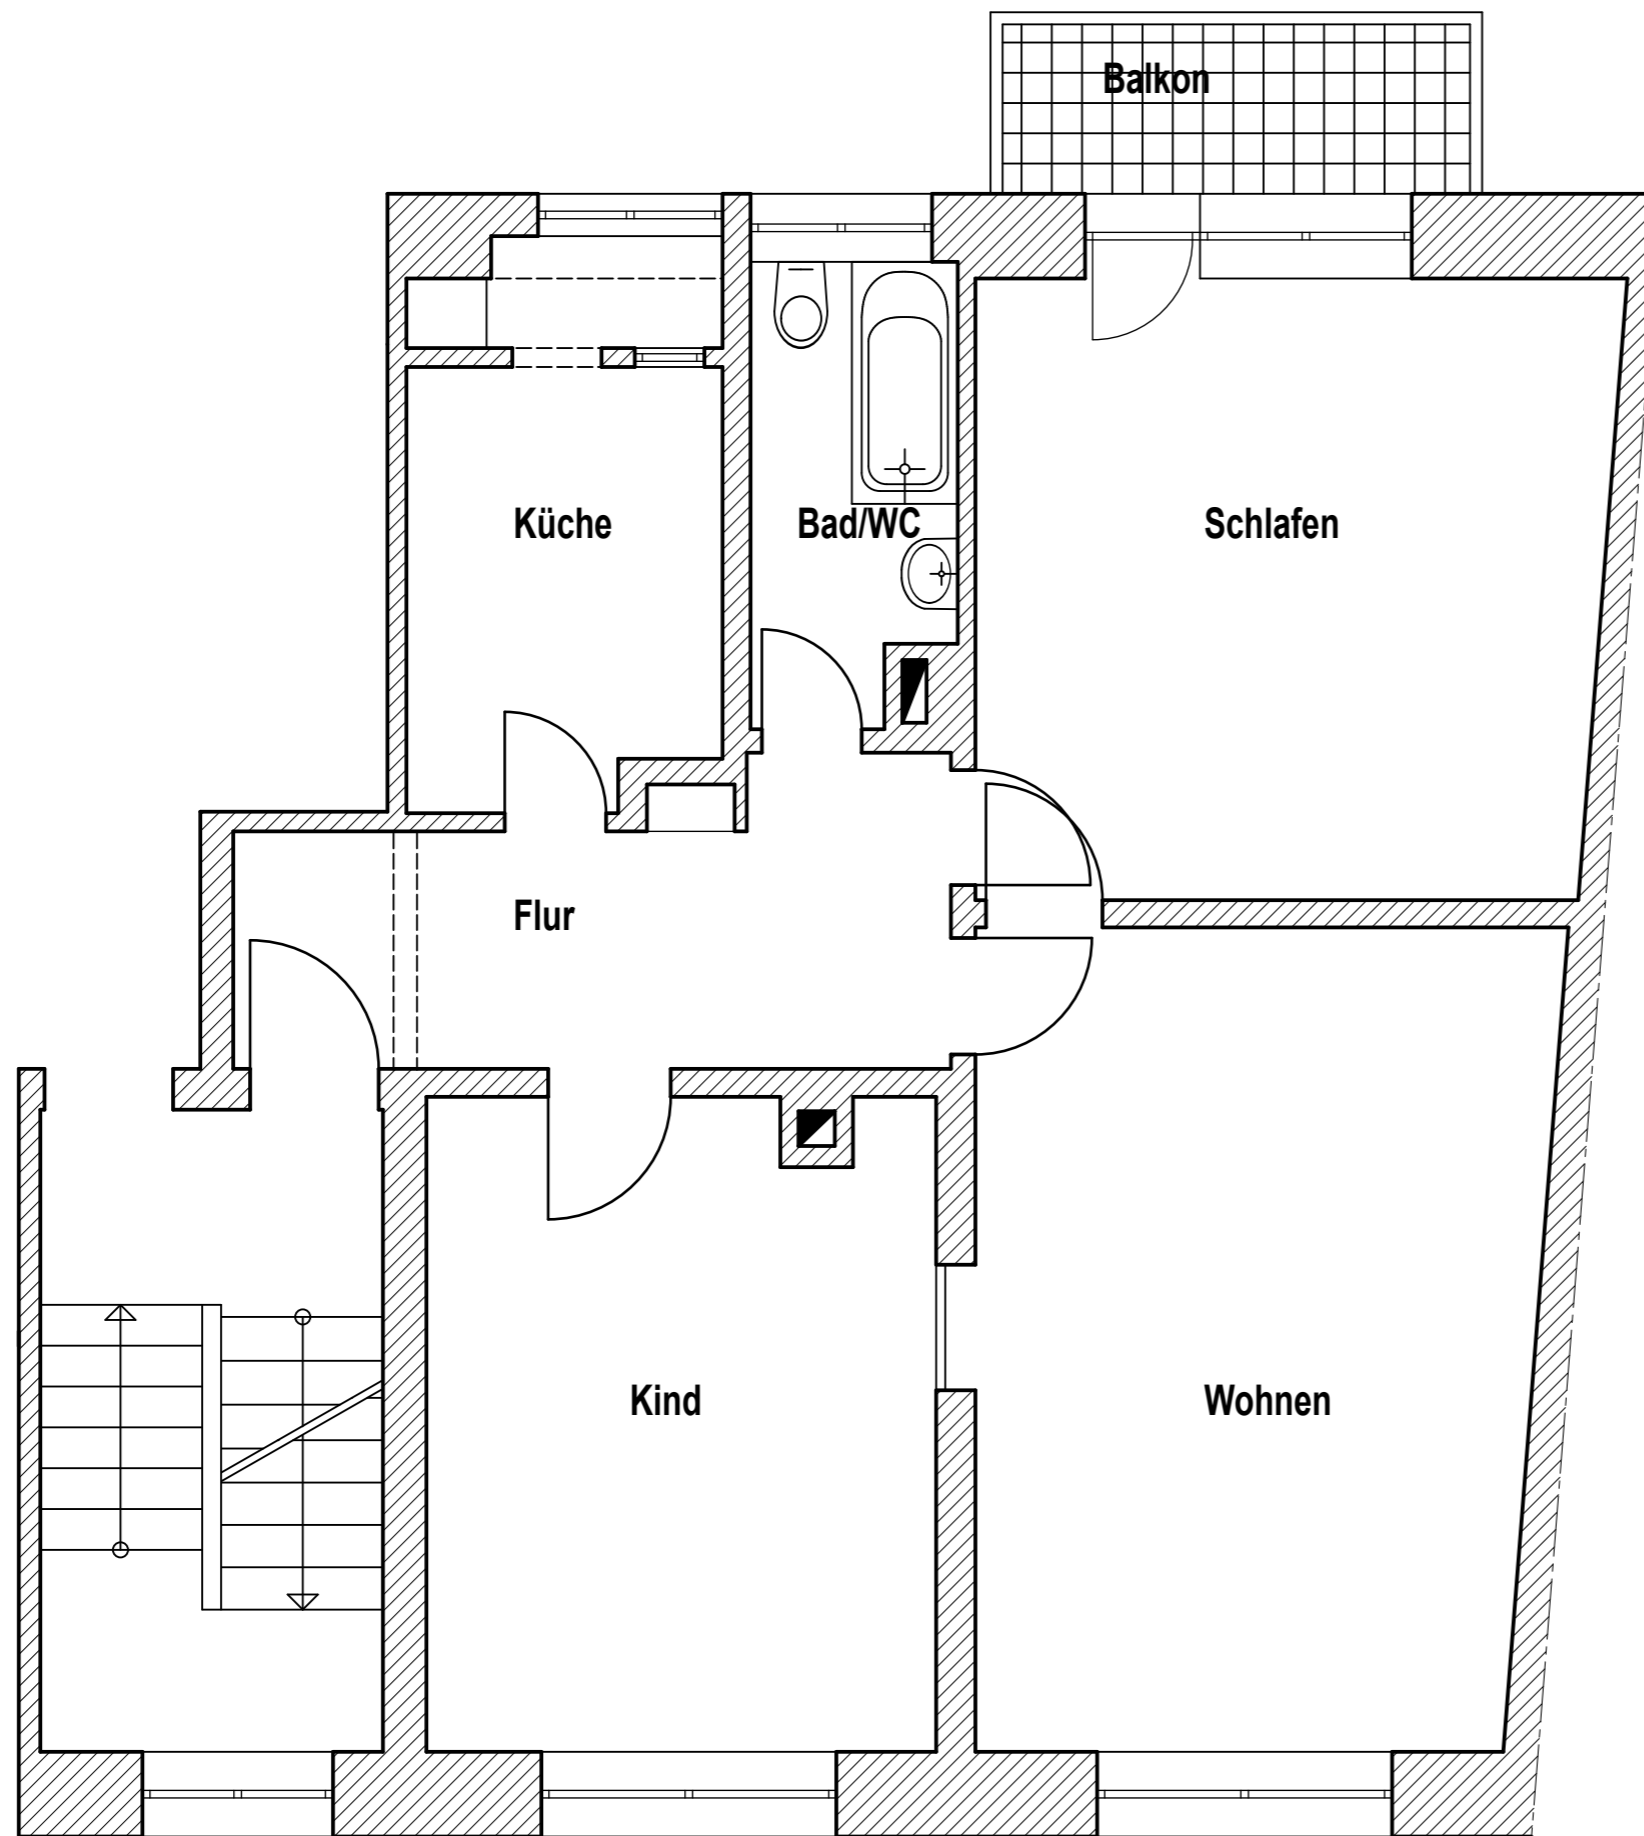

A	Datum		
B	Datum		
C	Datum		
D	Datum		
E	Datum		
F	Datum		
G	Datum		
H	Datum		

### Bestandsplan

PROJEKT	Zeppelinstraße 3 70193 Stuttgart	Wohnung: 1.OG rechts
<b>WE 80100 - 6</b>		
Verwaltung	Eduard Pfeiffer - Stiftung Schwabenbergstraße 64 70188 Stuttgart	
Planverfasser	Zeichenbüro für Hochbau Badstraße 15 71134 Ailingen	
Maßstab 1 : 50		28.08.2007

**Eduard Pfeiffer - Stiftung**