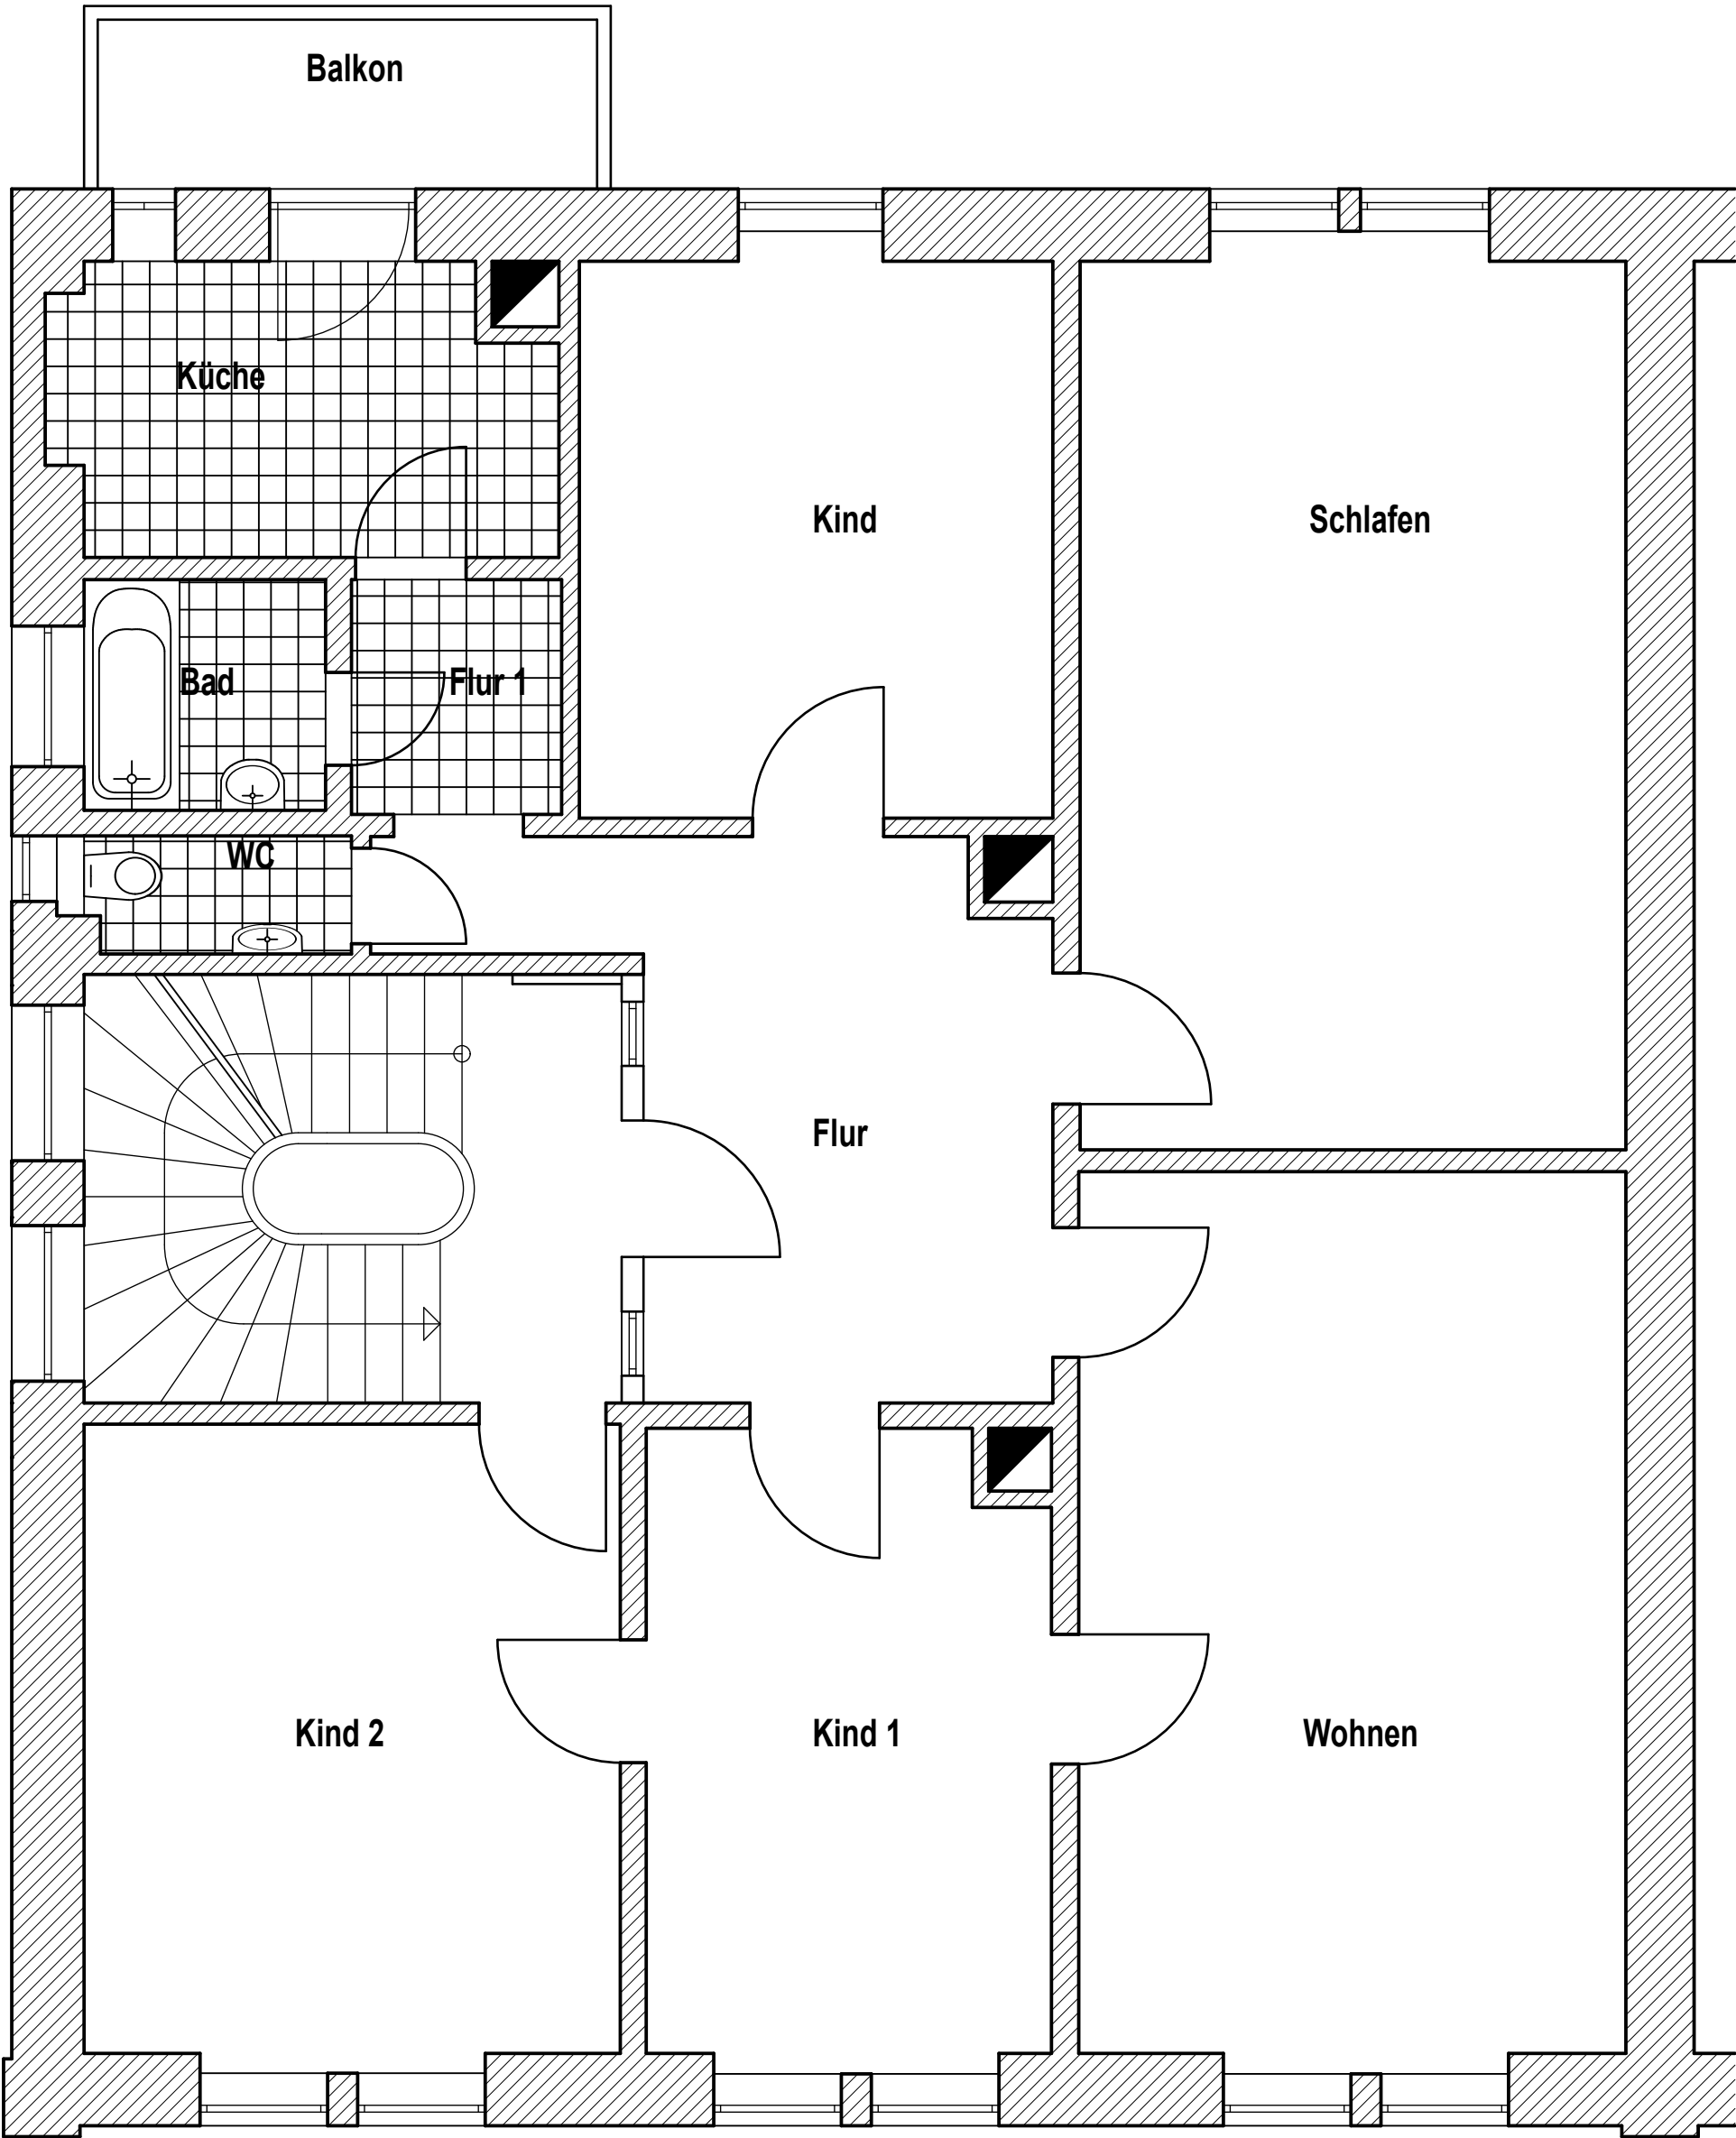


Hohenheimer Straße 48
1.OG

A	Datum		
B	Datum		
C	Datum		
D	Datum		
E	Datum		
F	Datum		
G	Datum		
H	Datum		

Bestandsplan	
PROJEKT	Hohenheimer Straße 48 70184 Stuttgart Wohnung: 1.OG
WE 20100 - 2	
Verwaltung	Eduard Pfeiffer - Stiftung Schwabenbergstraße 64 70188 Stuttgart
Planverfasser	Zeichenbüro für Hochbau Badstraße 15 71134 Aidlingen
Maßstab 1 : 50 25.06.2007	

Eduard Pfeiffer - Stiftung