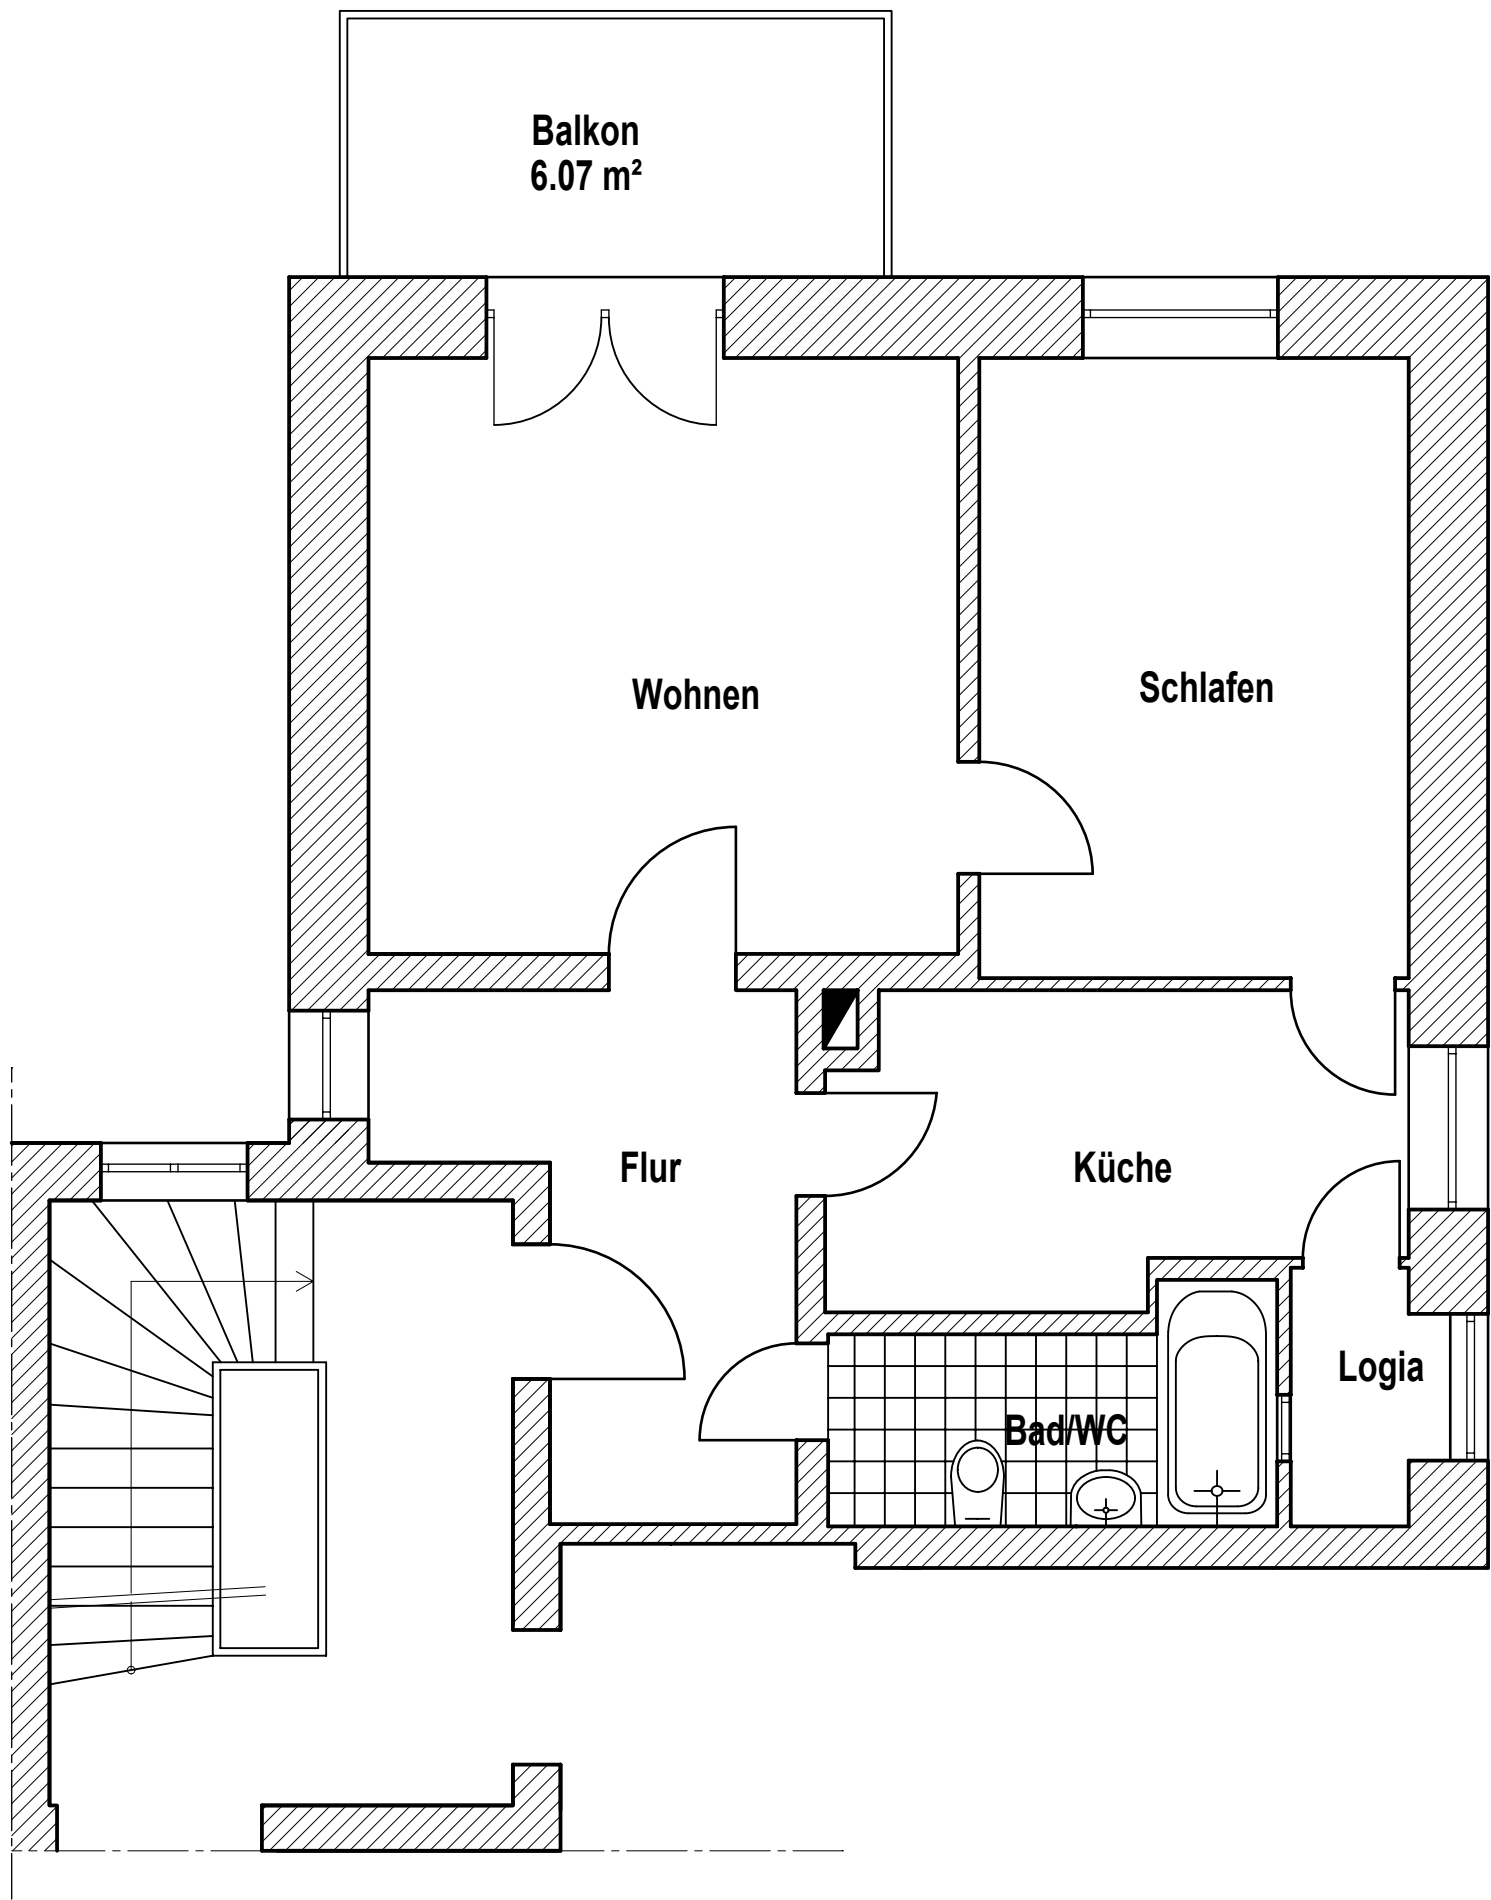


|   |          |    |             |
|---|----------|----|-------------|
| A | 28.08.17 | AK | Balkonanbau |
| B | Datum    |    |             |
| C | Datum    |    |             |
| D | Datum    |    |             |
| E | Datum    |    |             |
| F | Datum    |    |             |
| G | Datum    |    |             |
| H | Datum    |    |             |

| Bestandsplan   |                                                                        |            |
|----------------|------------------------------------------------------------------------|------------|
| PROJEKT        | Stitzenburg-Str. 10<br>70182 Stuttgart    Wohnung: EG links            |            |
| WE 60500-1     |                                                                        |            |
| Verwaltung     | Eduart Pfeiffer - Stiefung<br>Schwarenbergstraße 64<br>70188 Stuttgart |            |
| Planverfasser  | Zeichenbüro für Hochbau<br>Badstraße 15<br>71134 Aidlingen             |            |
| Maßstab 1 : 50 |                                                                        | 28.03.2007 |

Eduard Pfeiffer - Stiftung